


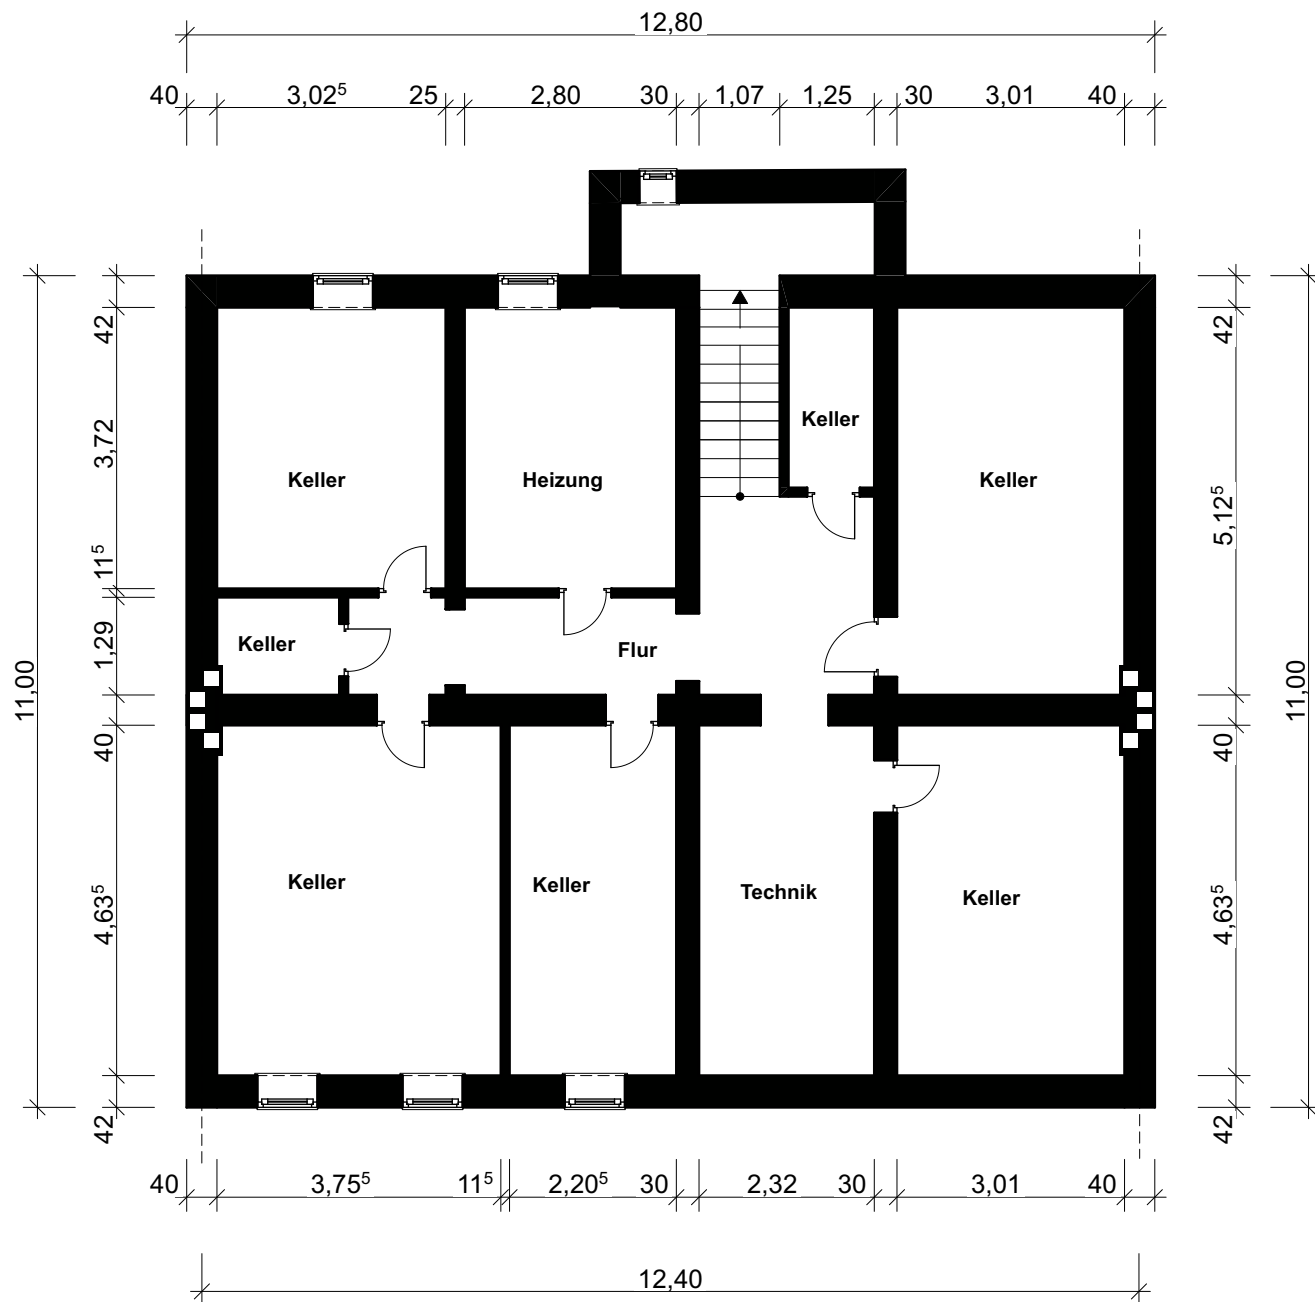

Projekt
Stahlwerkstr. 15
44145 Dortmund

Baubeschreibung
Bestandszeichnung

Bauherr
casa sogno GmbH
Am Alten Ostbahnhof 11
44135 Dortmund


gezeichnet
casa sogno GmbH
M.Gangir

Planinhalt
Grundriss Kellergeschoss

Datum
28.10.2022

Maßstab
1:100

Plangröße
A4

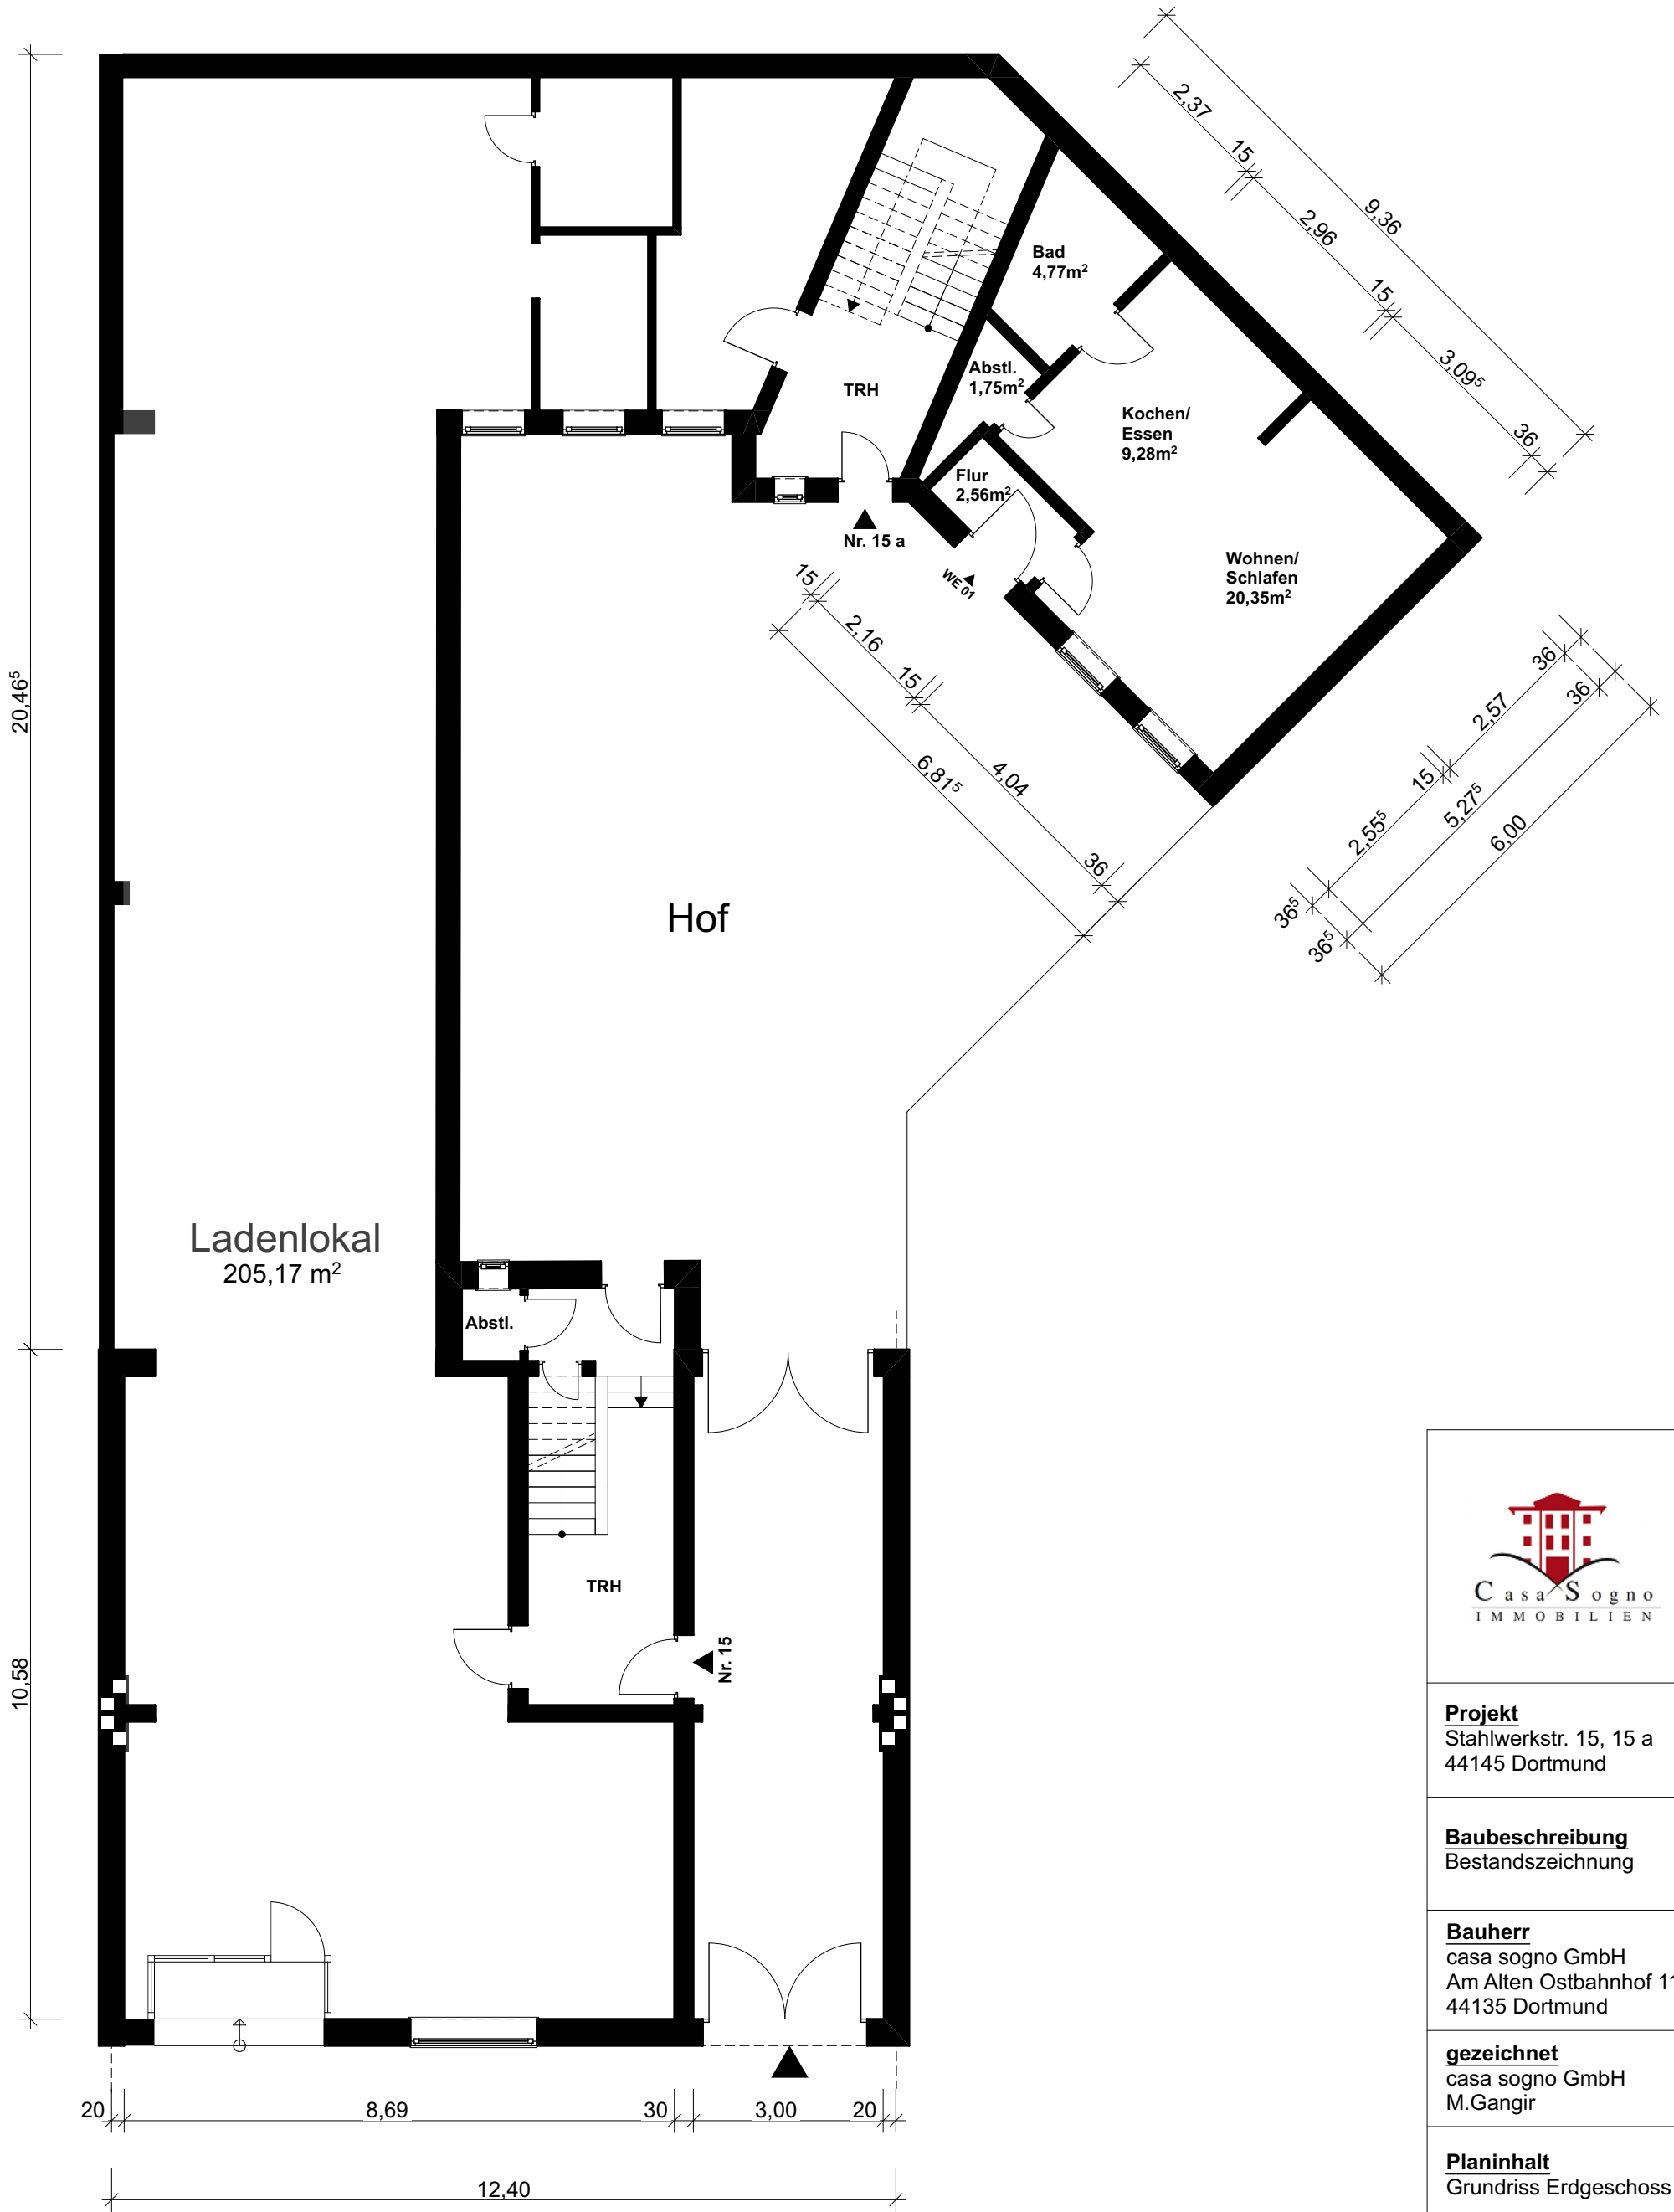

Projekt
Stahlwerkstr. 15, 15 a
44145 Dortmund

Baubeschreibung
Bestandszeichnung

Bauherr
casa sogno GmbH
Am Alten Ostbahnhof 11
44135 Dortmund


gezeichnet
casa sogno GmbH
M. Gangir

Planinhalt
Grundriss Erdgeschoss


Datum
28.10.2022

Maßstab
1:100

Plangröße
A3

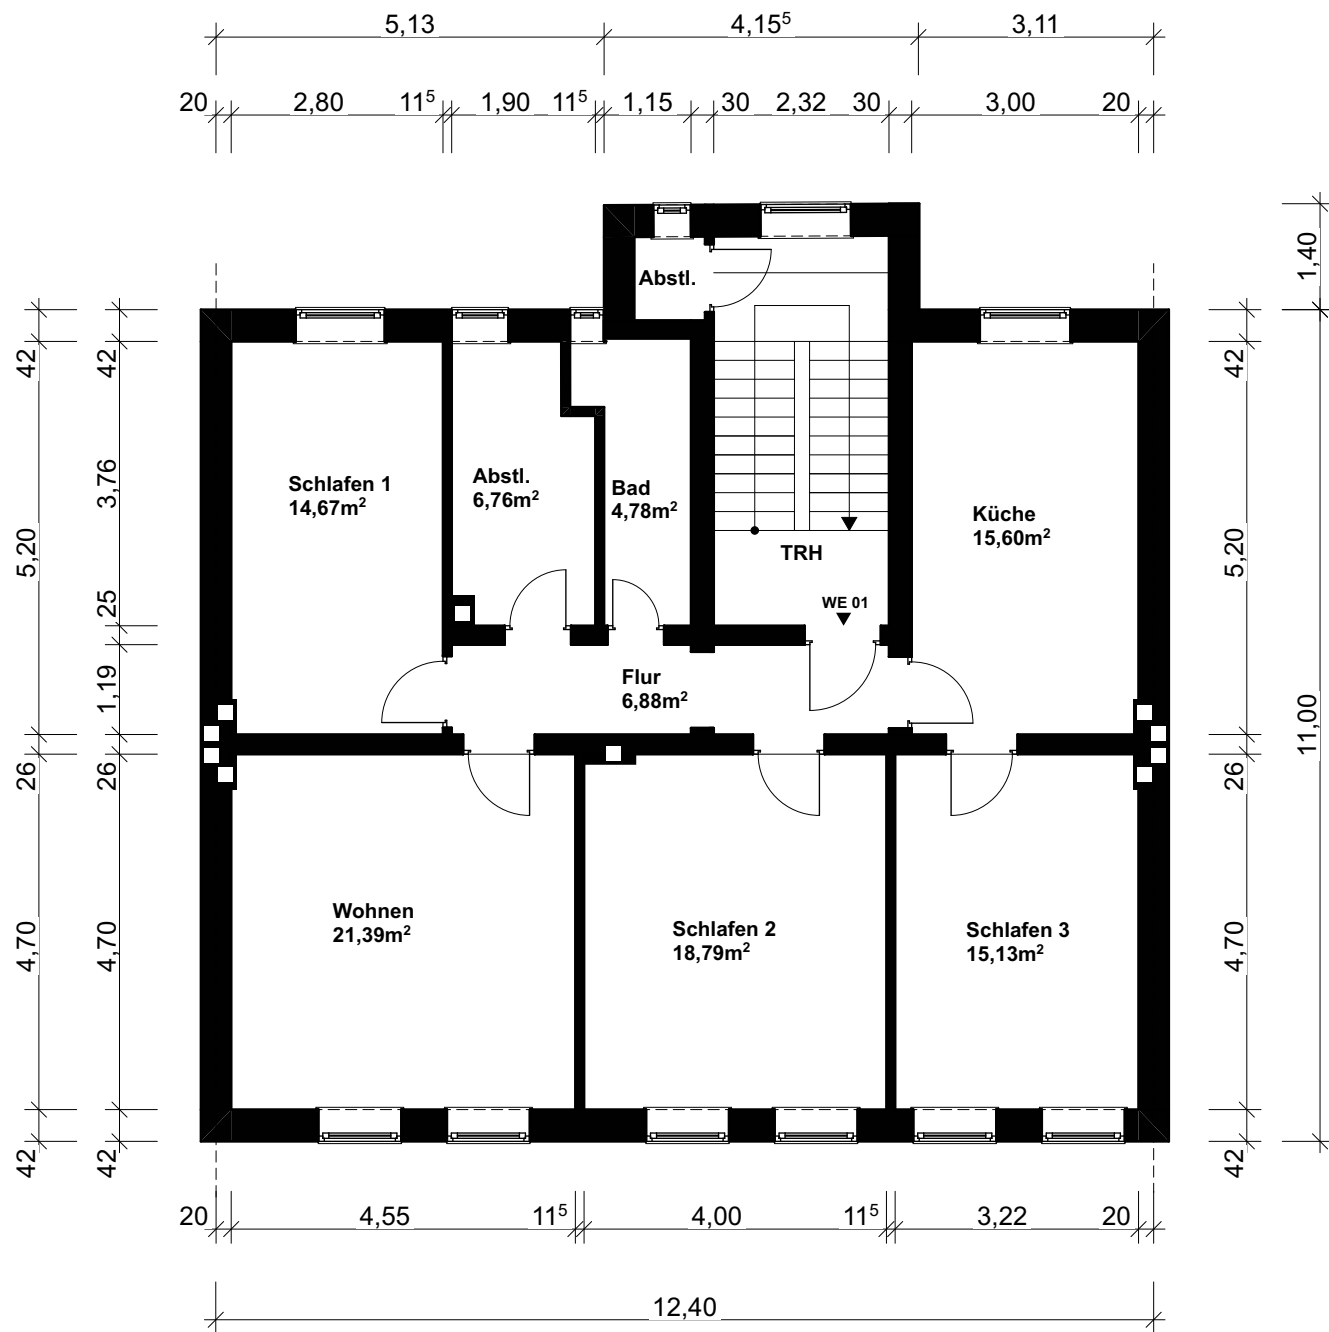

	
Projekt	Stahlwerkstr. 15 44145 Dortmund
Baubeschreibung	Bestandszeichnung
Bauherr	casa sogno GmbH Am Alten Ostbahnhof 11 44135 Dortmund
gezeichnet	casa sogno GmbH M.Gangir
Planinhalt	Grundriss 1. Obergeschoss
Datum	28.10.2022
Maßstab	1:100
Plangröße	A4

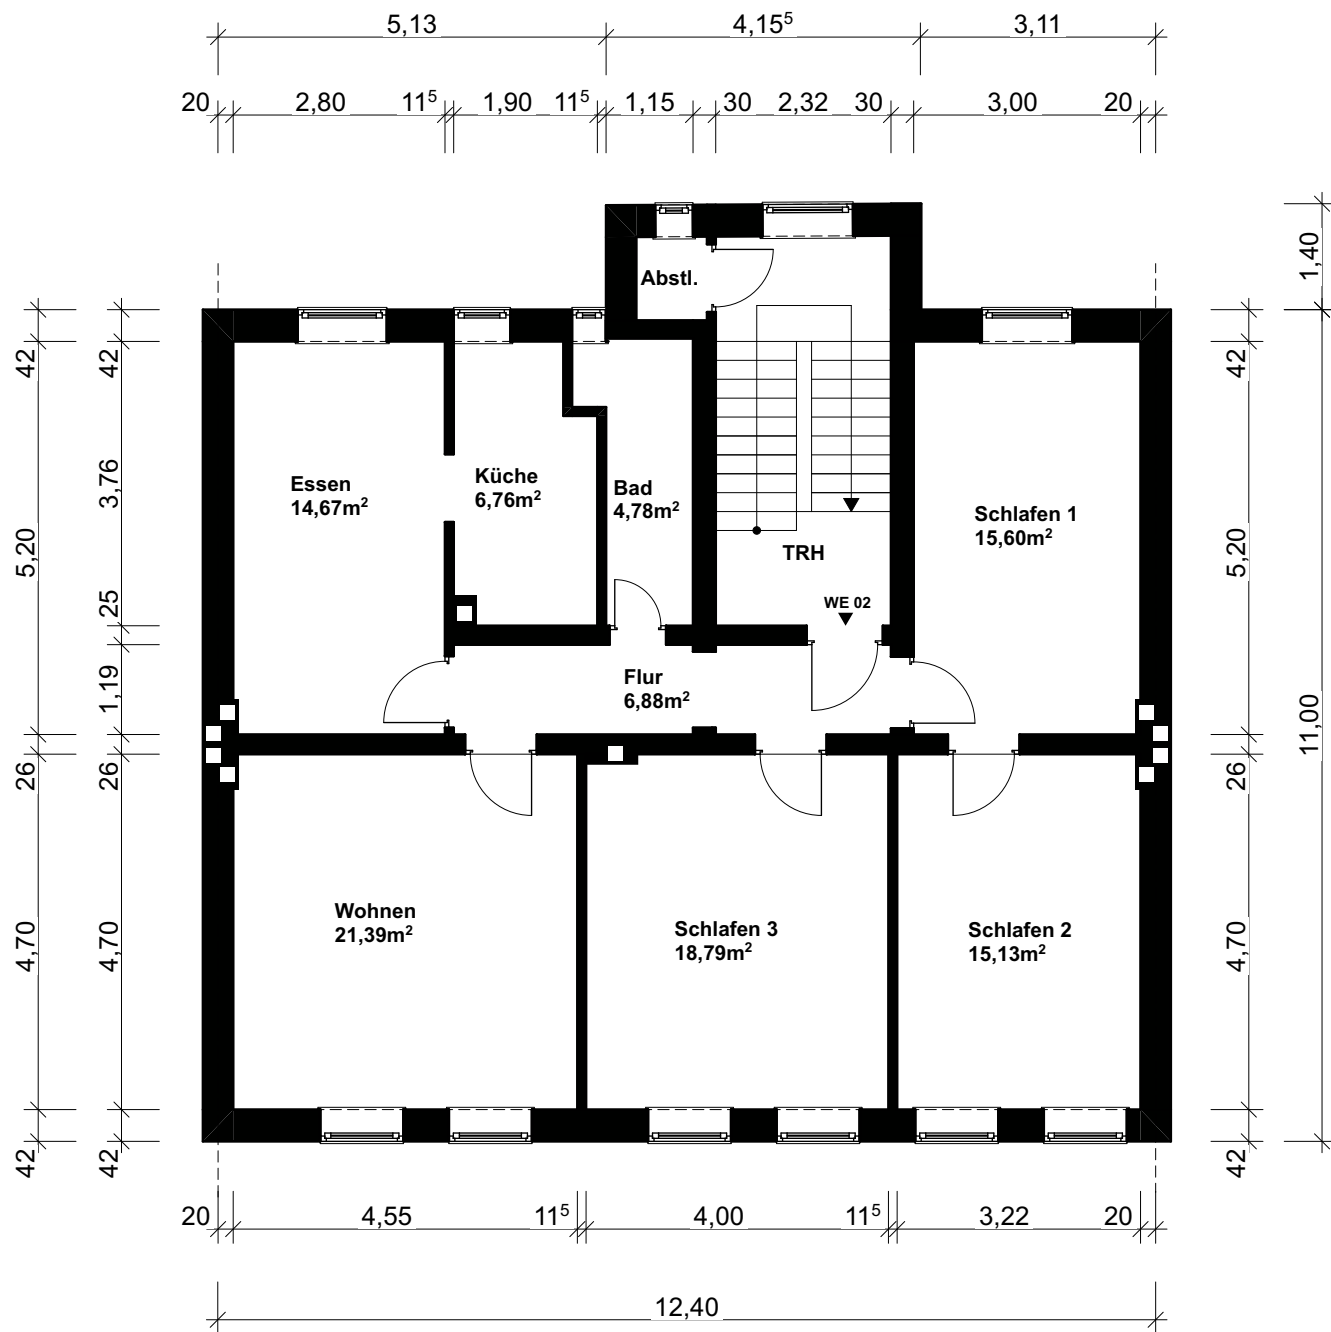

Projekt
Stahlwerkstr. 15
44145 Dortmund

Baubeschreibung
Bestandszeichnung

Bauherr
casa sogno GmbH
Am Alten Ostbahnhof 11
44135 Dortmund


gezeichnet
casa sogno GmbH
M.Gangir

Planinhalt
Grundriss 2.Obergeschoss

Datum
28.10.2022

Maßstab
1:100

Plangröße
A4

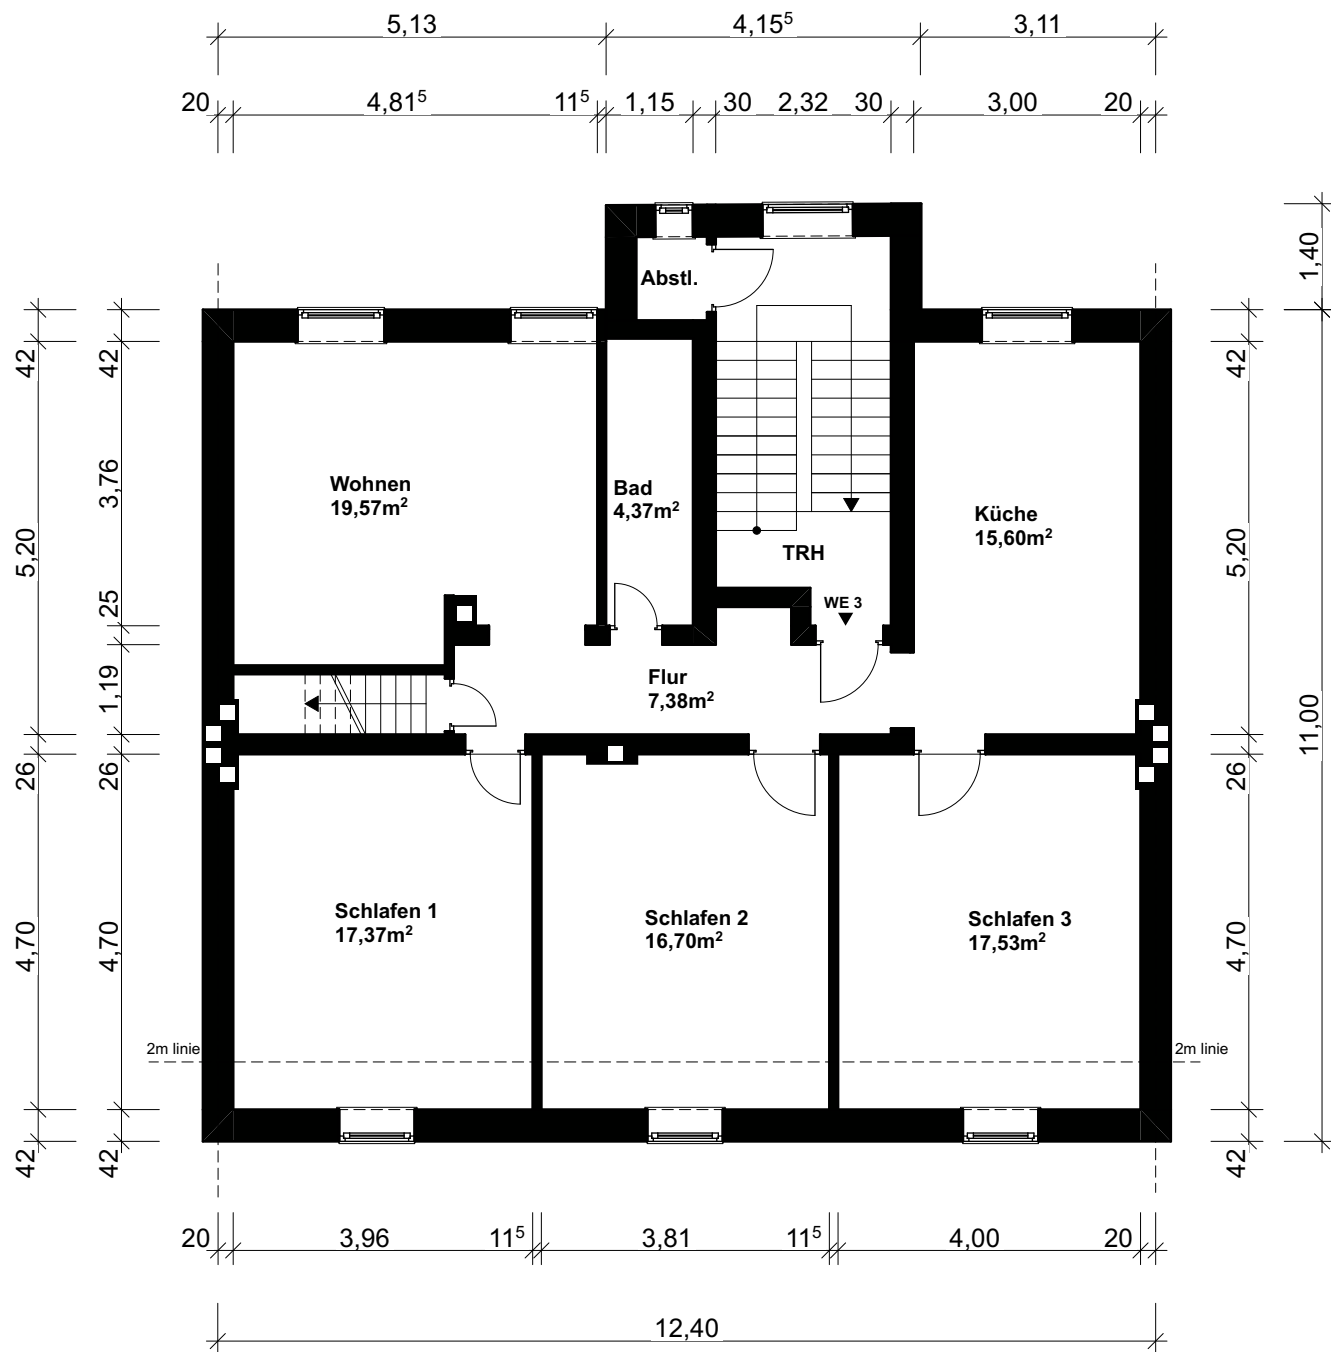

Projekt
Stahlwerkstr. 15
44145 Dortmund

Baubeschreibung
Bestandszeichnung

Bauherr
casa sogno GmbH
Am Alten Ostbahnhof 11
44135 Dortmund


gezeichnet
casa sogno GmbH
M. Gangir

Planinhalt
Grundriss Dachgeschoss

Datum
28.10.2022

Maßstab
1:100

Plangröße
A4

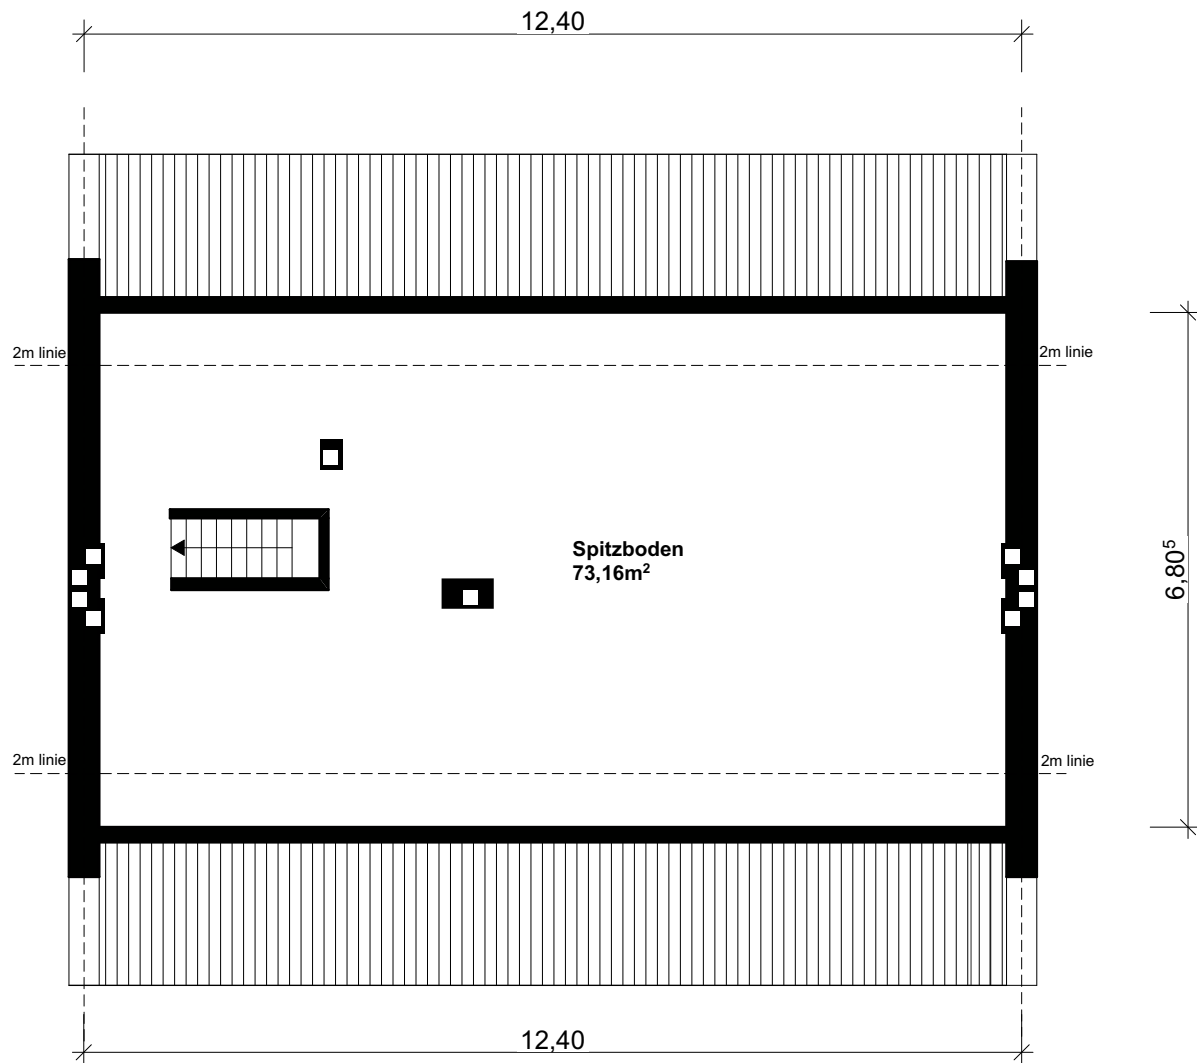

Projekt
Stahlwerkstr. 15
44145 Dortmund

Baubeschreibung
Bestandszeichnung

Bauherr
casa sogno GmbH
Am Alten Ostbahnhof 11
44135 Dortmund

gezeichnet
casa sogno GmbH
M.Gangir

Planinhalt
Grundriss Spitzboden

Datum
28.10.2022

Maßstab
1:100

Plangröße
A4



Projekt
Stahlwerkstr. 15 a
44145 Dortmund

Baubeschreibung
Bestandszeichnung

Bauherr
casa sogno GmbH
Am Alten Ostbahnhof 11
44135 Dortmund


gezeichnet
casa sogno GmbH
M.Gangir


Planinhalt
Grundriss Kellergeschoss

Datum
28.10.2022

Maßstab
1:100

Plangröße
A4

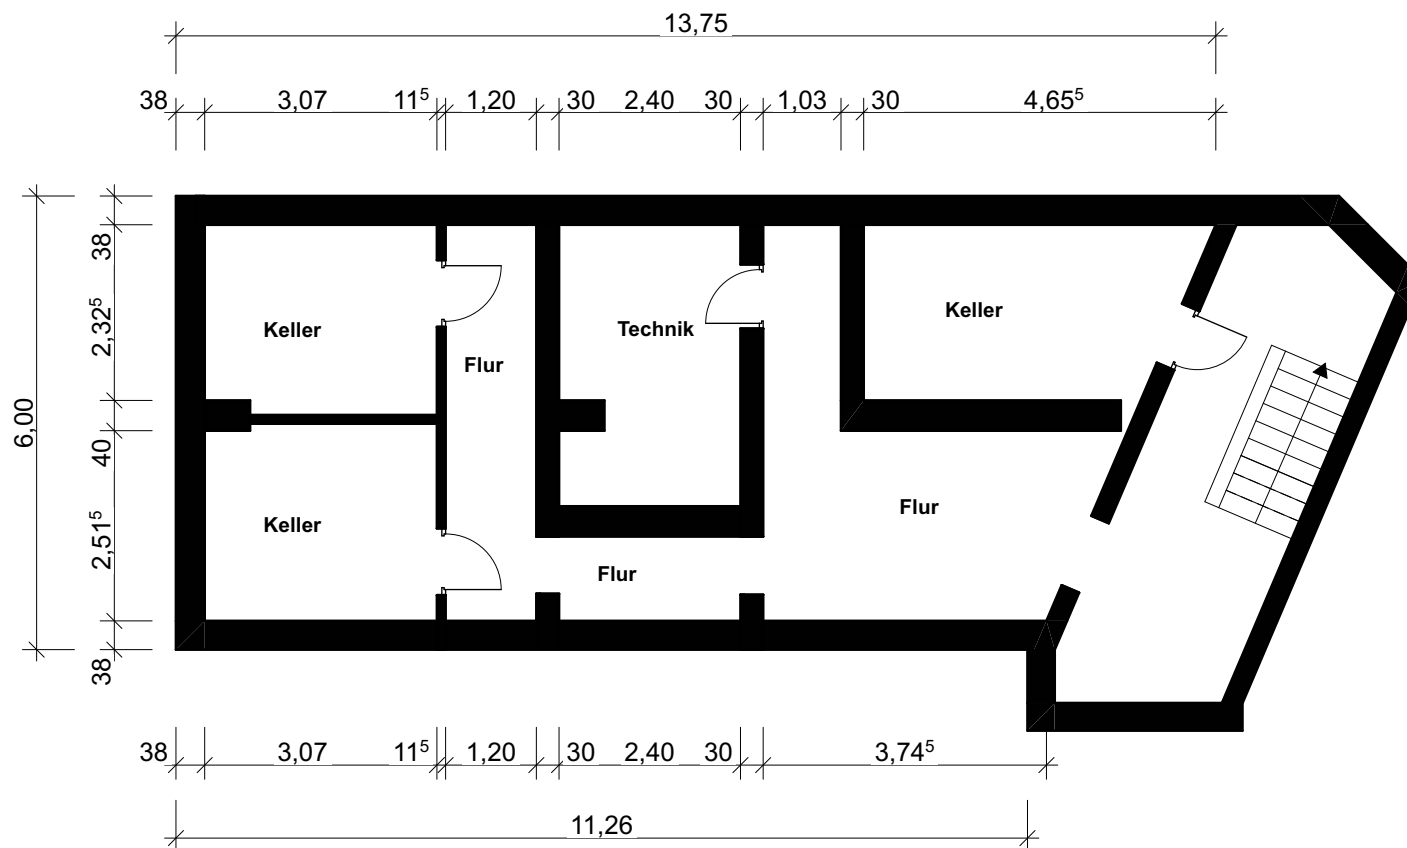

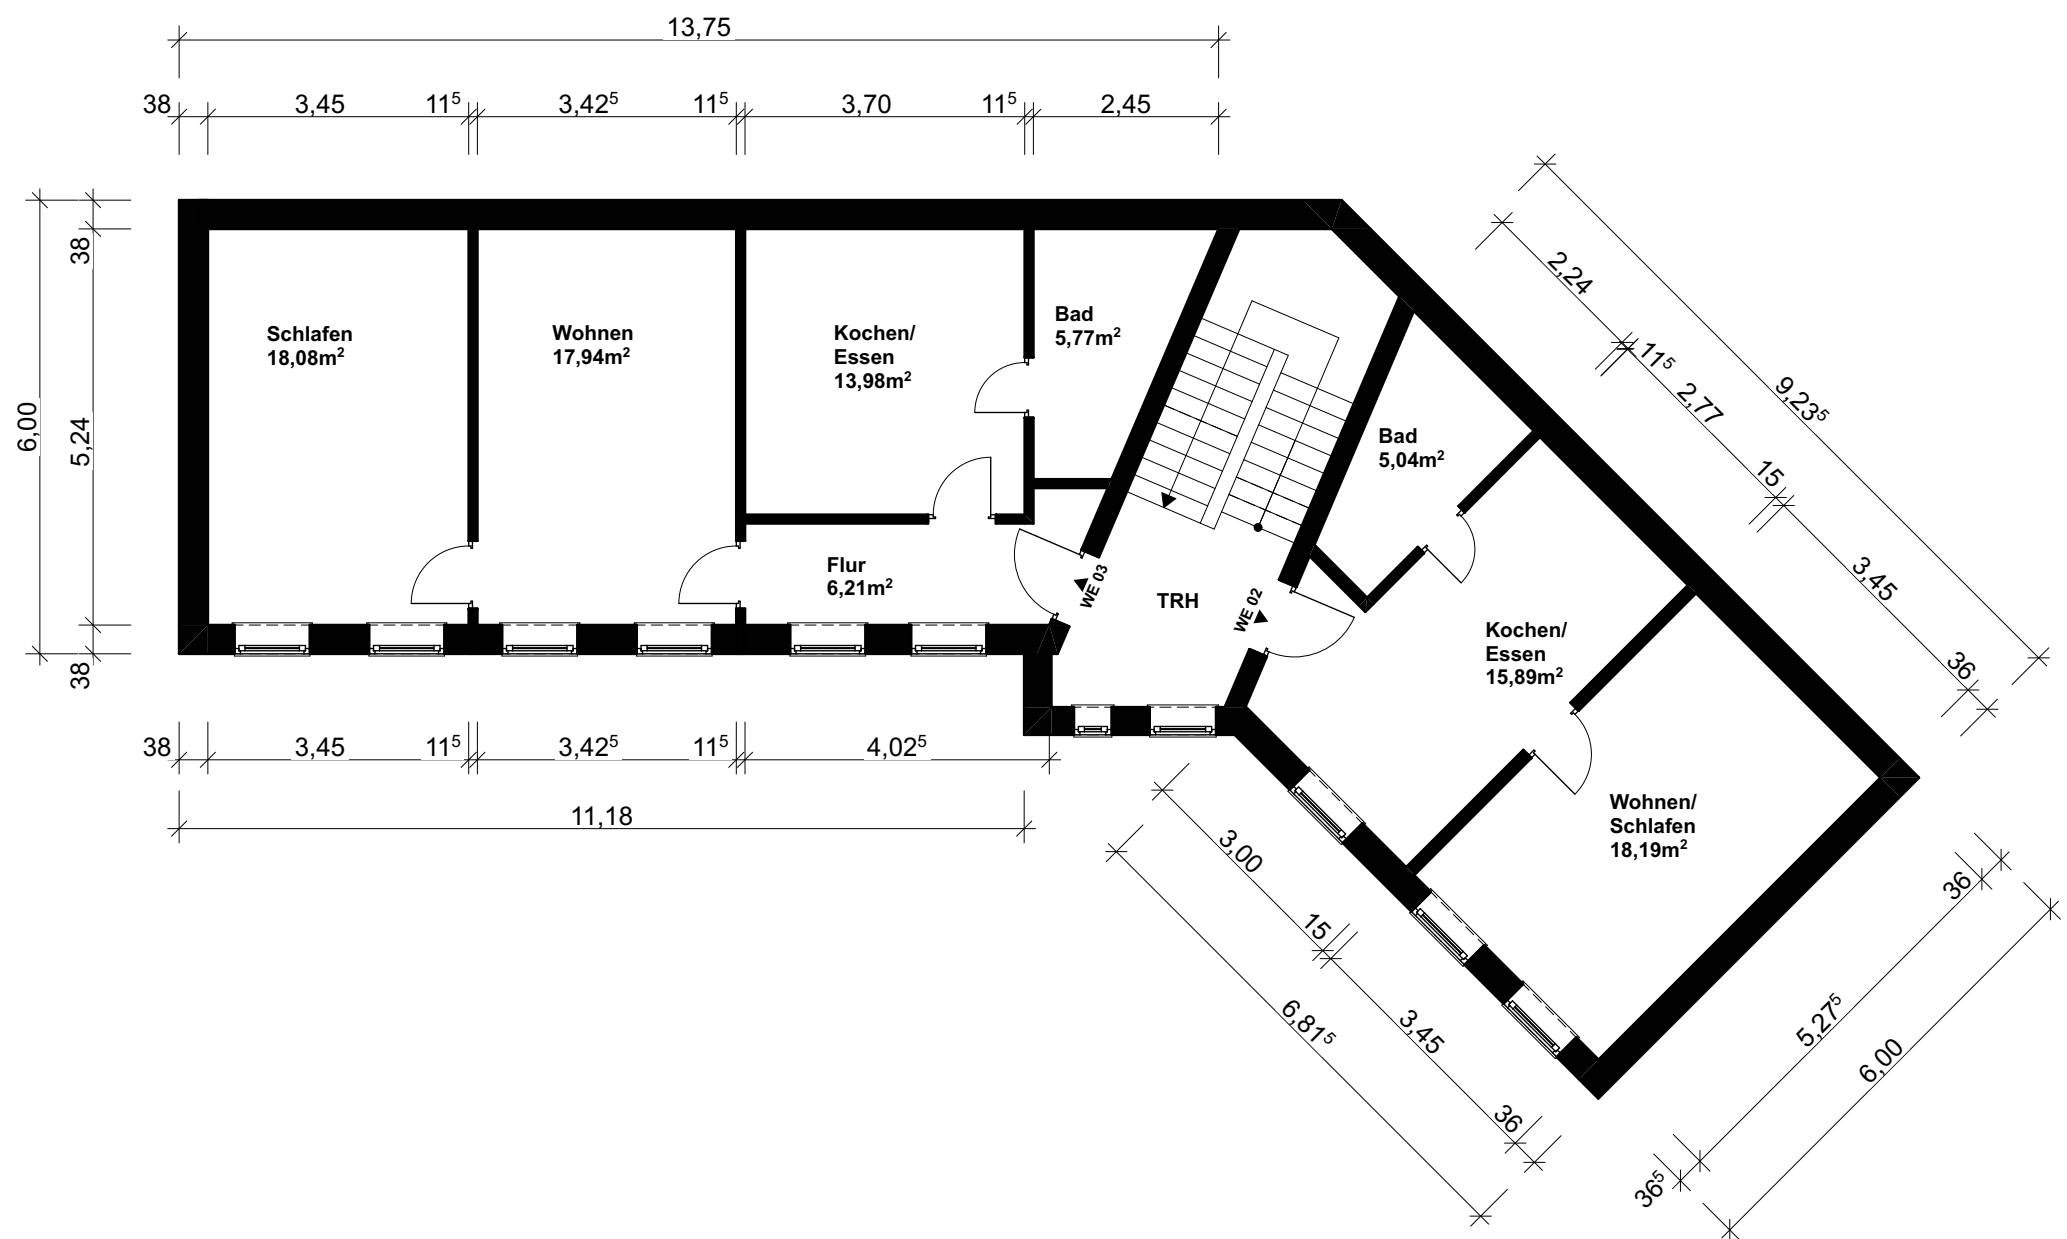

Projekt
Stahlwerkstr. 15 a
44145 Dortmund

Baubeschreibung
Bestandszeichnung

Bauherr
casa sogno GmbH
Am Alten Ostbahnhof 11
44135 Dortmund

gezeichnet
casa sogno GmbH
M. Gangir

Planinhalt
Grundriss Obergeschoss

Datum
28.10.2022

Maßstab
1:100

Plangröße
A3